

Commune de Vaumoise

58 rue de Chantilly  
60117 VAUMOISE  
mairie.vaumoise@9online.fr

# PLAN LOCAL D'URBANISME

09U09



Rendu exécutoire  
à compter du



## APRÈS MODIFICATION N°1

Les modifications apportées figurent en rouge

Volet réglementaire

**EMPLACEMENTS RESERVES**

Date d'origine :  
Juin 2013

**4d**

ARRET du Projet - Dossier annexé à la  
délibération municipale du **20 Juin 2012**

APPROBATION - Dossier annexé à la  
délibération municipale du **12 Juin 2013**

**Urbanistes :**

Mandataire :

**ARVAL**

Agence d'Urbanisme ARVAL Sarl MATHIEU - THIMONIER - CARRAUD  
3bis, Place de la République - 60800 CREPY en VALOIS  
Téléphone: 03-44-94-72-16 Fax: 03-44-39-04-61  
Courriel : Nicolas.Thimonier@Arval-Archi.fr

Equipe d'étude :


N. Thimonier (Géog-Urb), A.-C. Guigand (Ing-Urb)

**Participation financière :** Conseil Général de l'Oise



## LISTE DES EMPLACEMENTS RESERVES


N° ER	REFERENCE PARCELLE CADASTRALE	EMPRISE	BENEFICIAIRE	DESTINATION
ER n°1	<p style="text-align: center;"><b>zone UE</b></p> parcelles n° 597 et n°598 section B (partielles)	202 m2	Commune	Création d'un chemin piéton
ER n°2	<p style="text-align: center;"><b>zone N</b></p> parcelle n°53 section B (totale)	585 m2	Commune	Aménagement d'une aire de retournement des véhicules

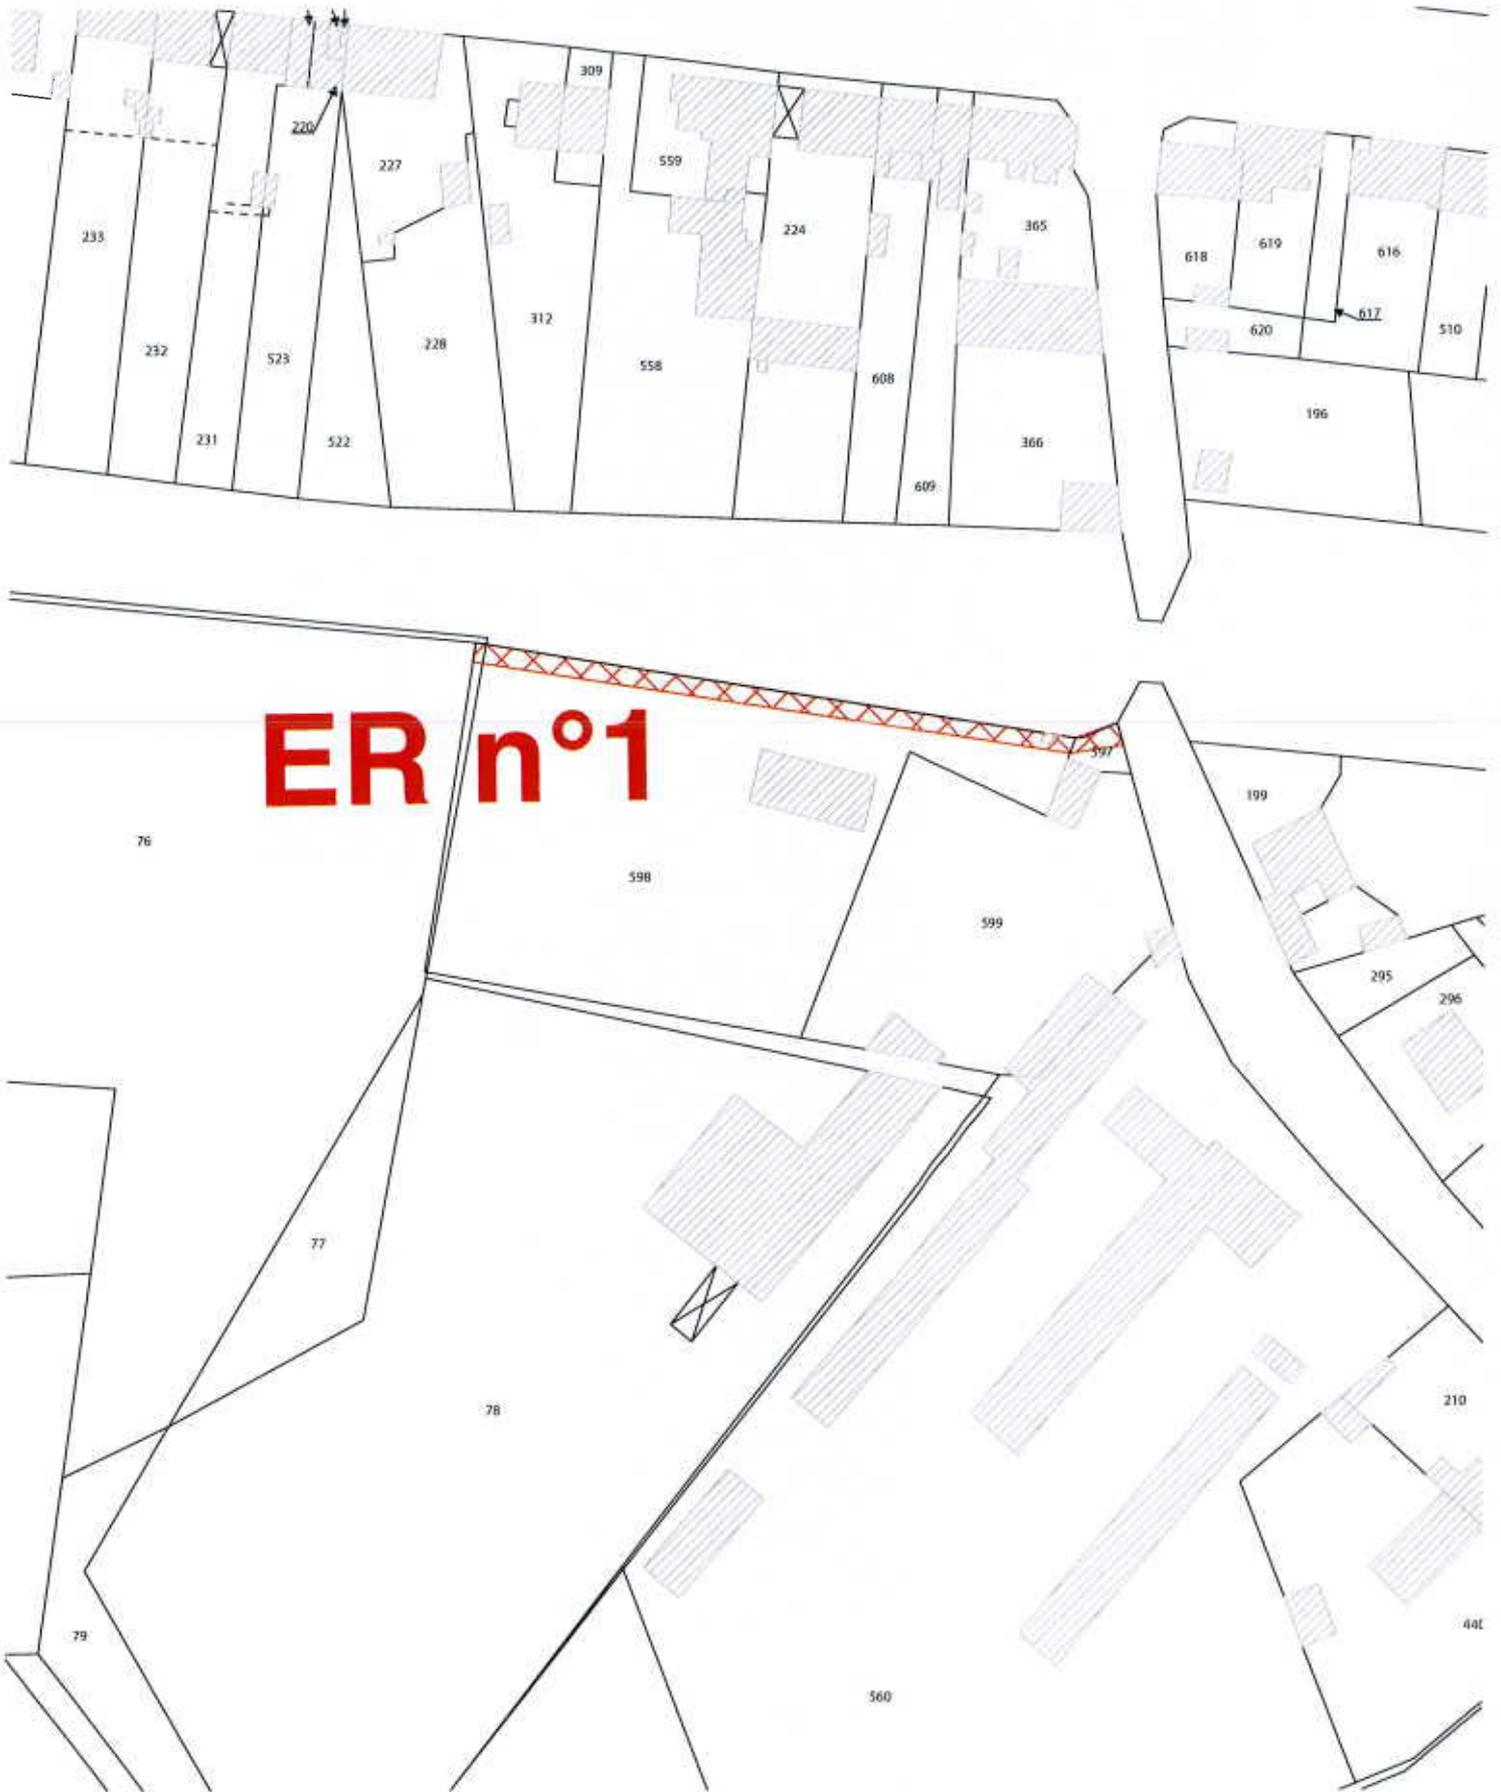

**ER n°1**

**Emplacement Réservé n° 1**  
Echelle : 1 / 1000è  
Parcelle(s) : n°597 et 598 section B (partielles)  
Surface : 202 m<sup>2</sup>



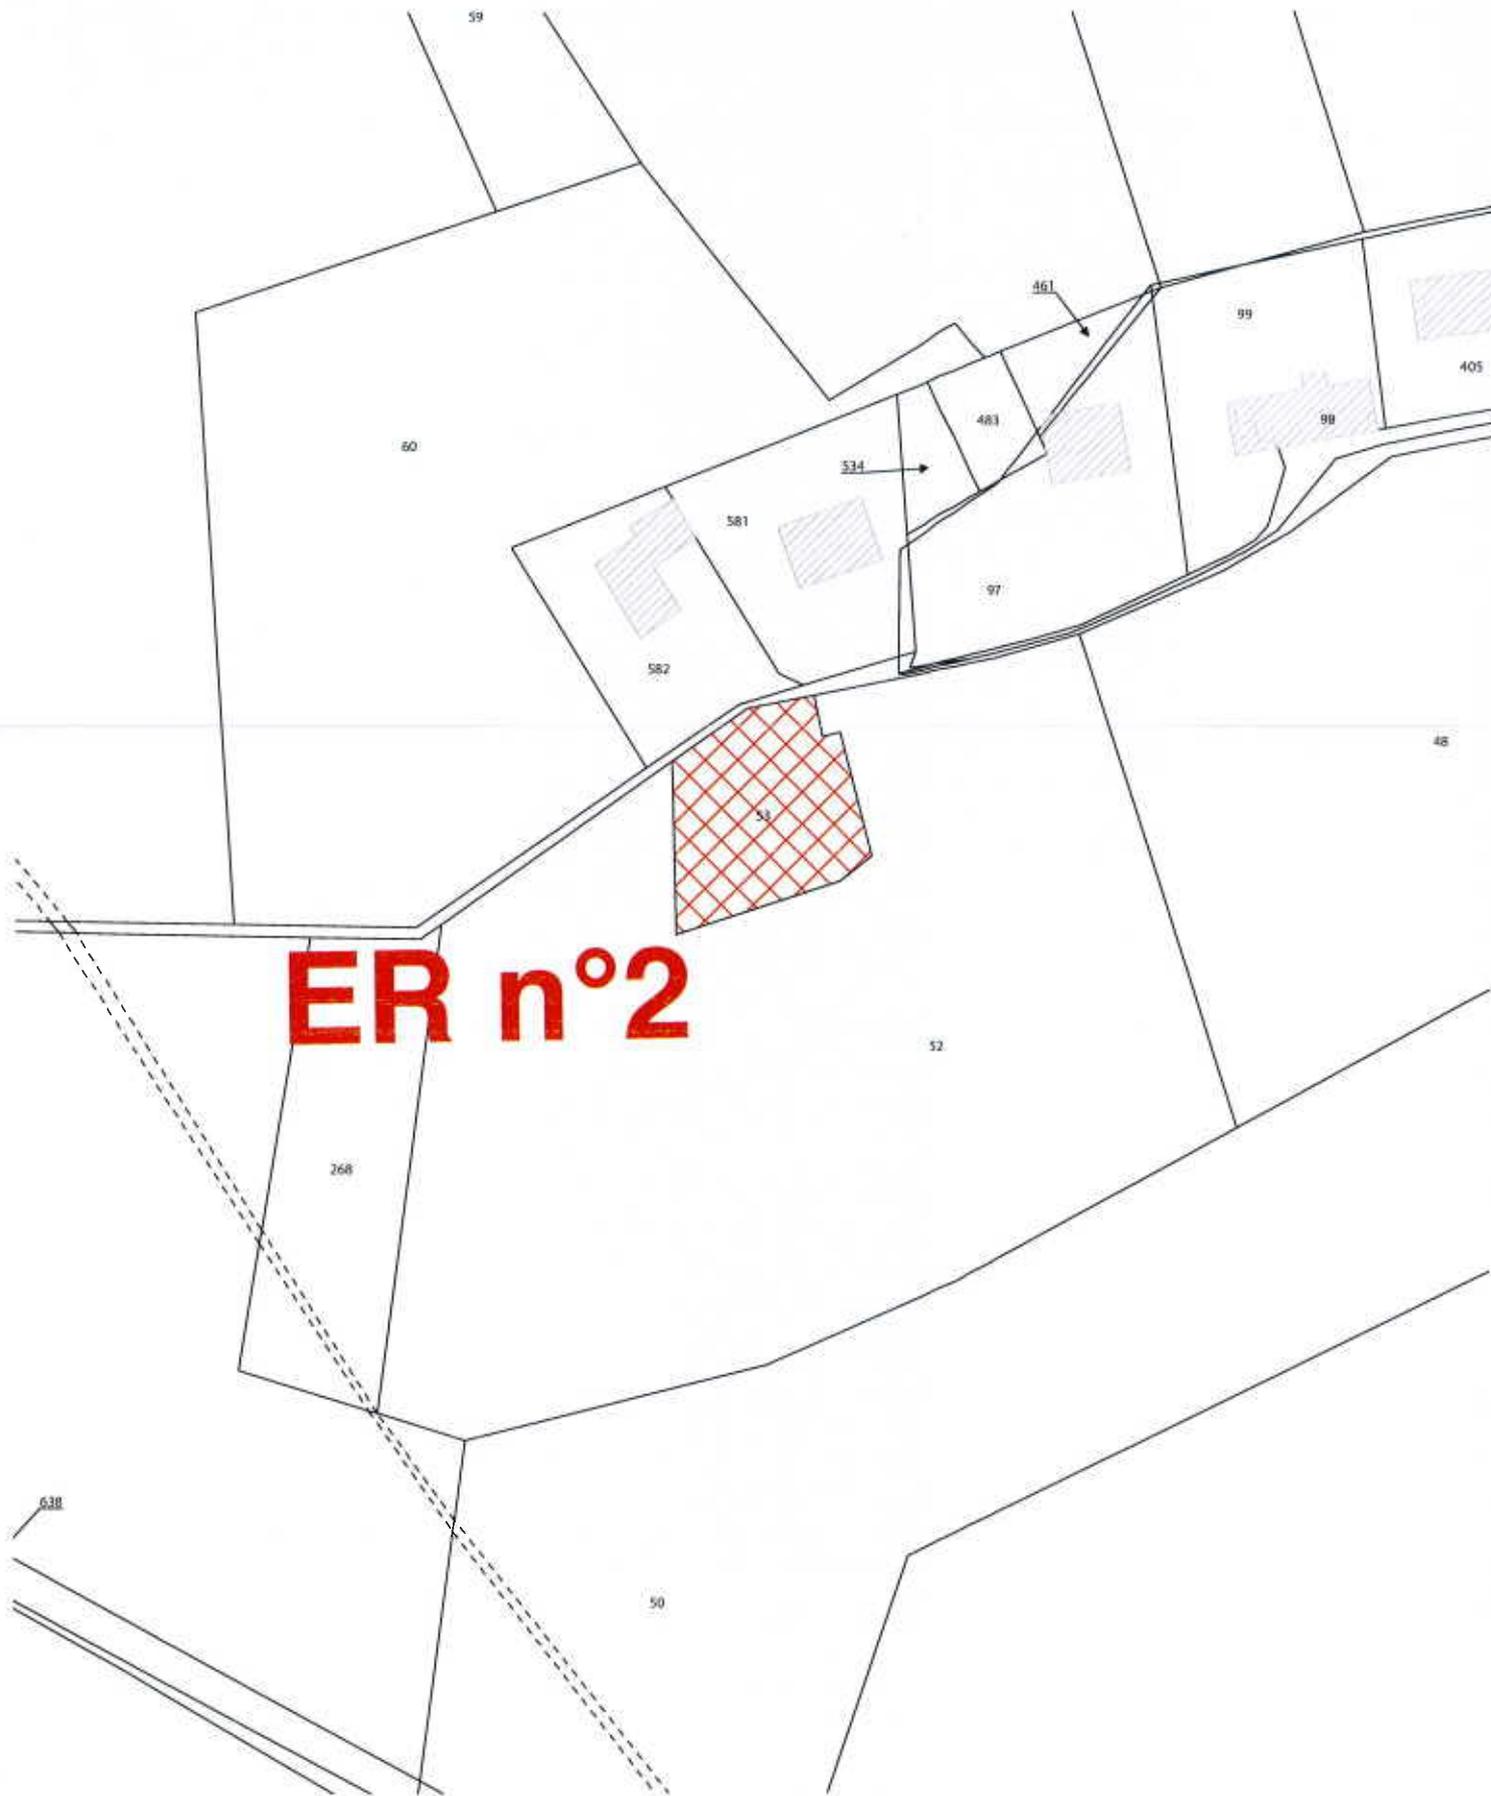

**ER n°2**

**Emplacement Réserve n° 2**

Echelle : 1 / 1000è

Parcelle(s) : n° 53 section B (totale)

Surface : 585 m<sup>2</sup>

